

TAVOLA 1

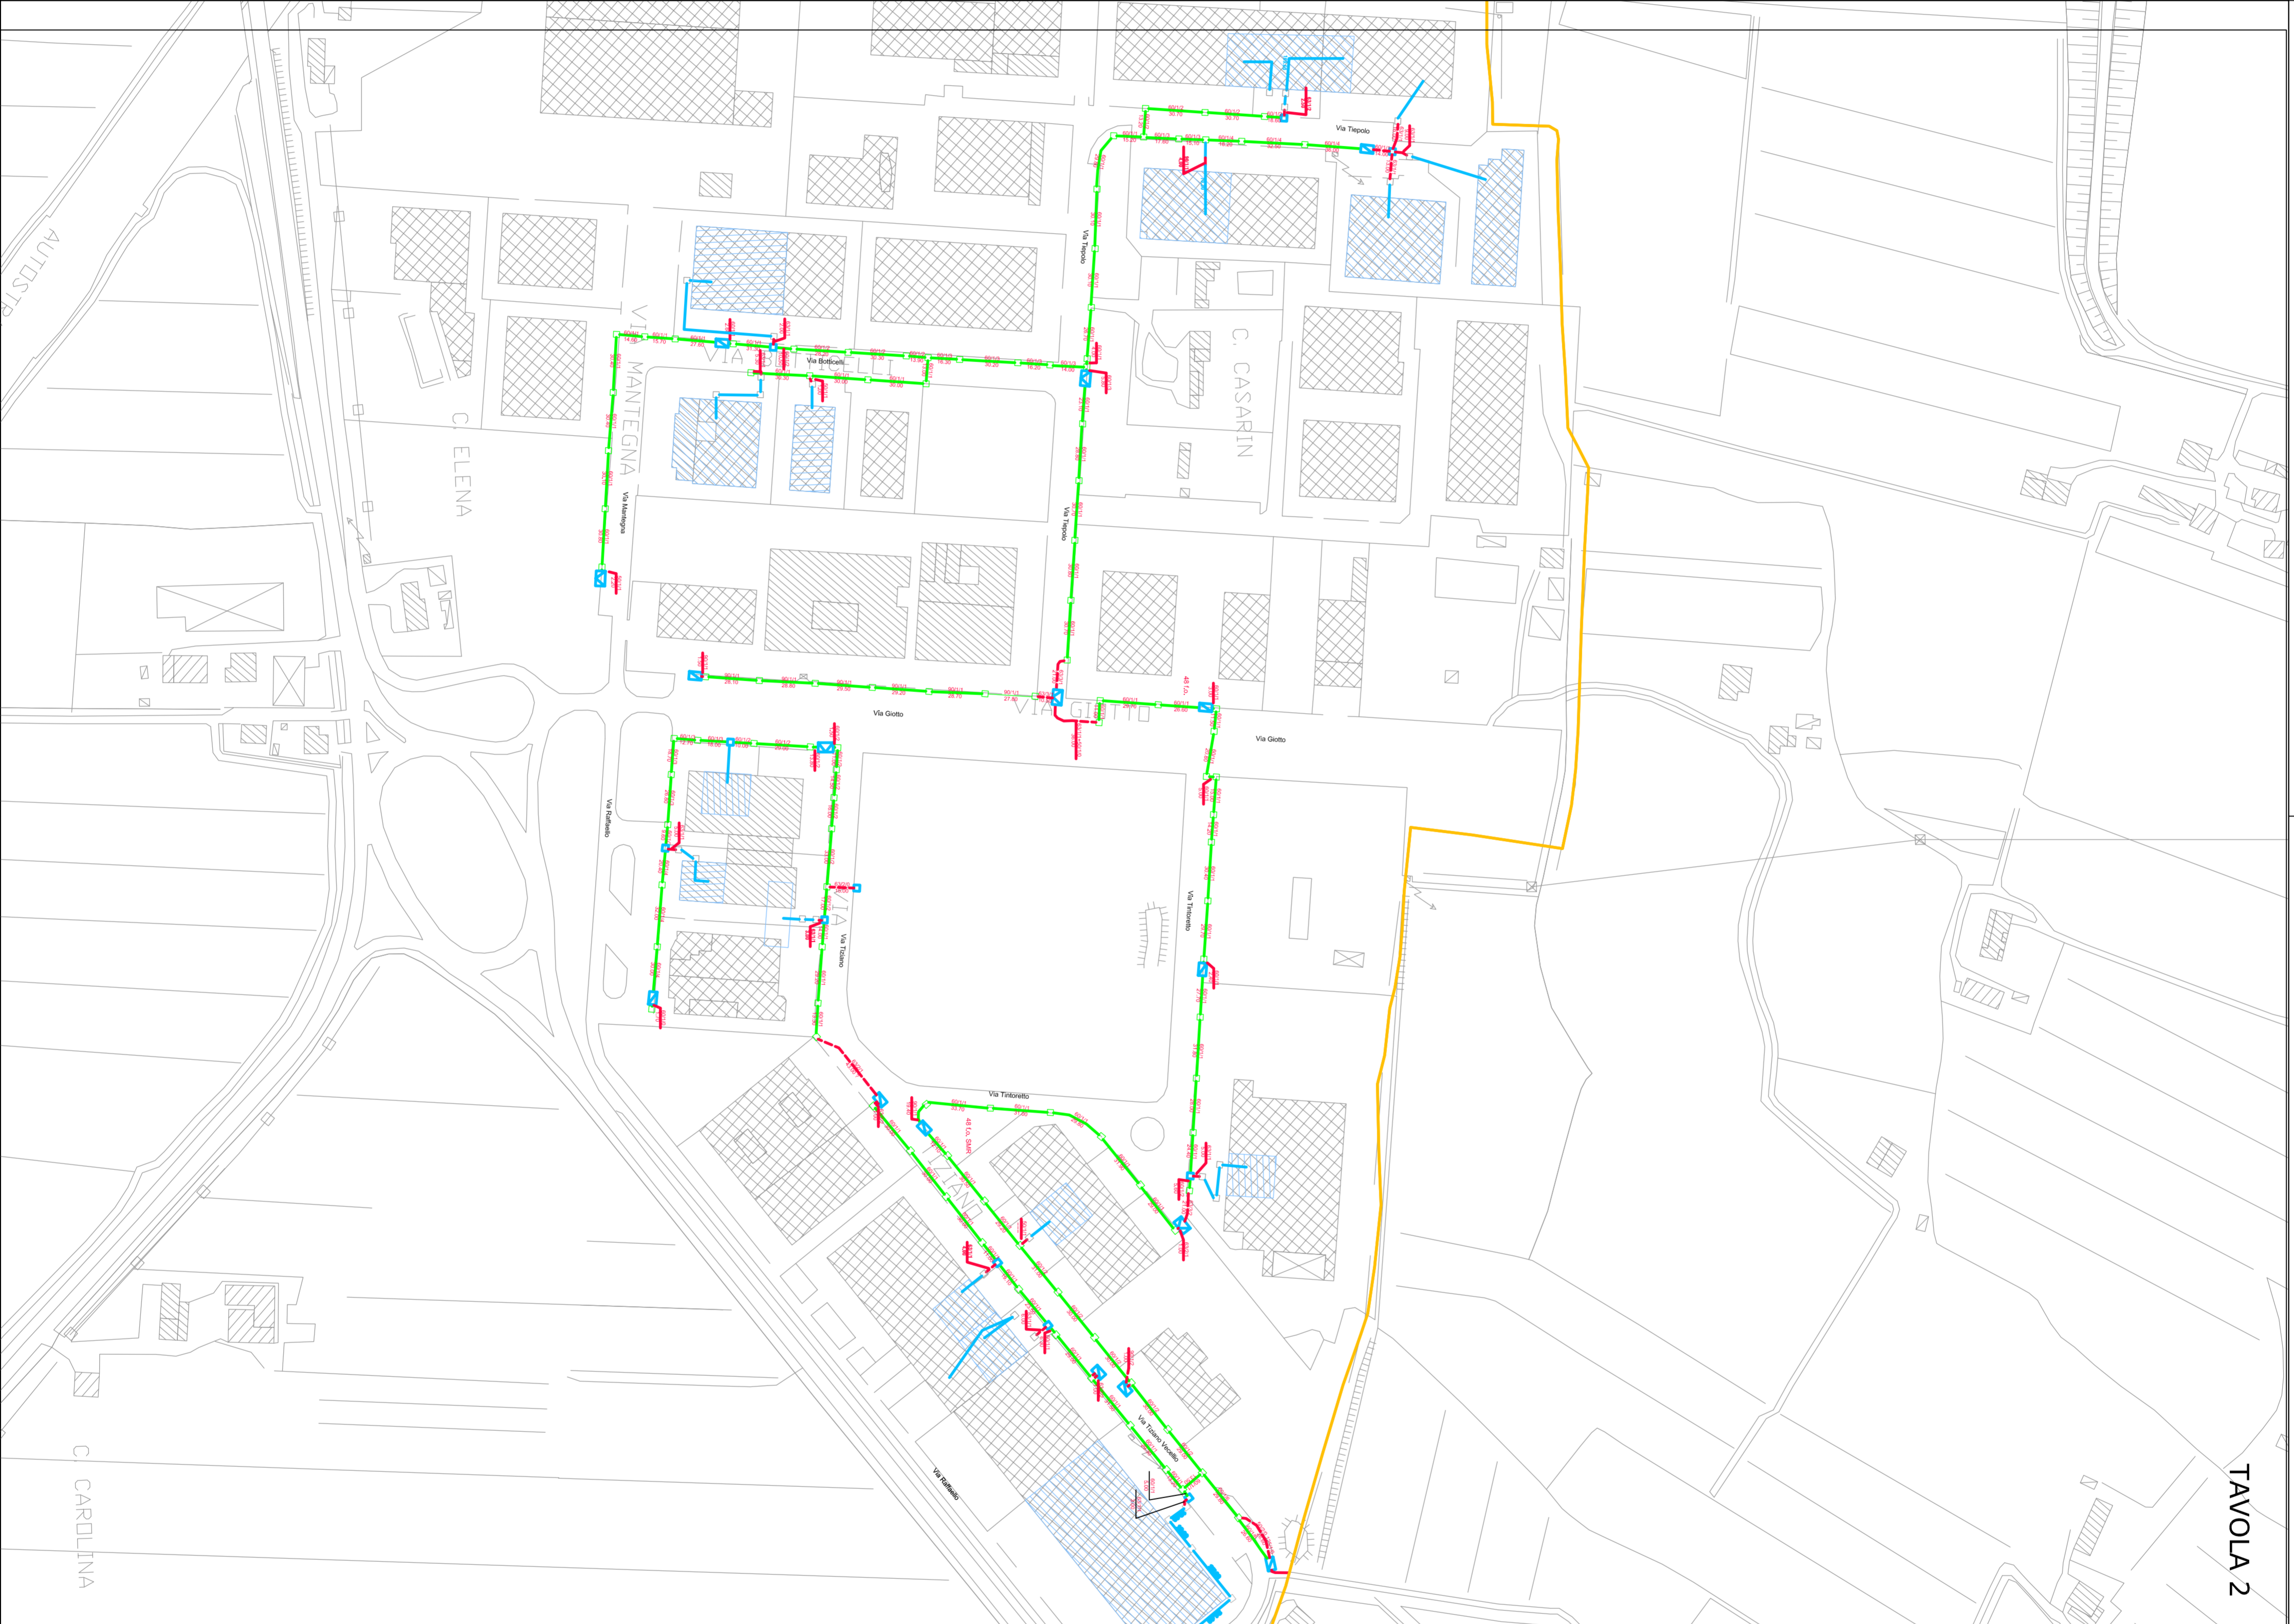


TAVOLA 2

Legenda

- Pozzetto III, pubblica
- Pozzetto in ds 50x50cm
- Pozzetto in ds 90x70cm
- Pozzetto in ds 125x80cm
- Tubazione in trincea
- Tubazione in microtrincea
- Tubazione III, pubblica
- Confini comunali
- Tubazione Esistente

| Edizione | Data | Emissioni/Aggiornamenti | Disegnato | Firma del legale rappresentante |
|----------|------------|-------------------------|--------------|---------------------------------|
| 1 | 20/02/2012 | Revisione 1 | Ulfso Cadipe | Ing. Silvia Aruso |
| 2 | 31/07/2015 | | | |

**COMUNE
DI

**RETE FIBRE OTTICHE ASCOTIC
AS BULT**

CARTOGRAFIA DI PROGETTO
Tavola 1
Scala 1:2000
Tavola 2
Scala 1:5000

Gruppo Asco Holding S.p.A.
ASCOTIC
 31020 San Vendemiano (TV) - Via Friuli, 11
 Tel. 0438-402661 - fax 0438-403124